

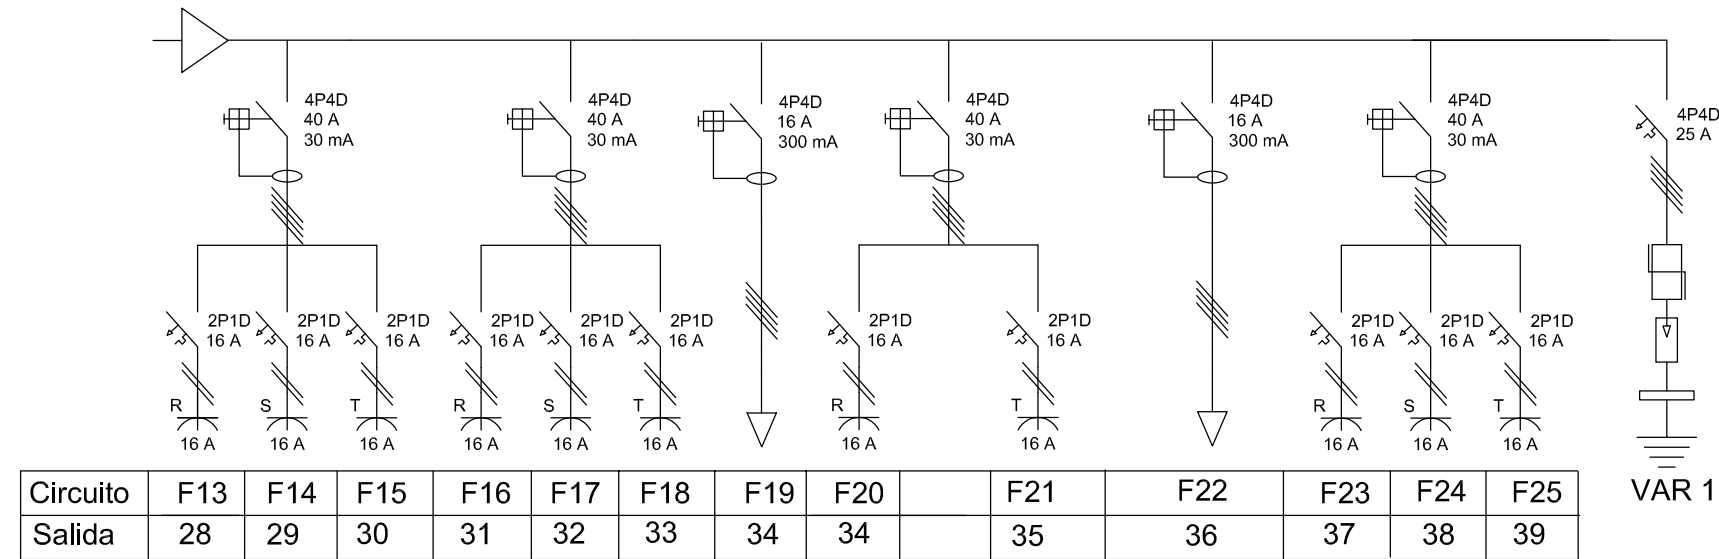
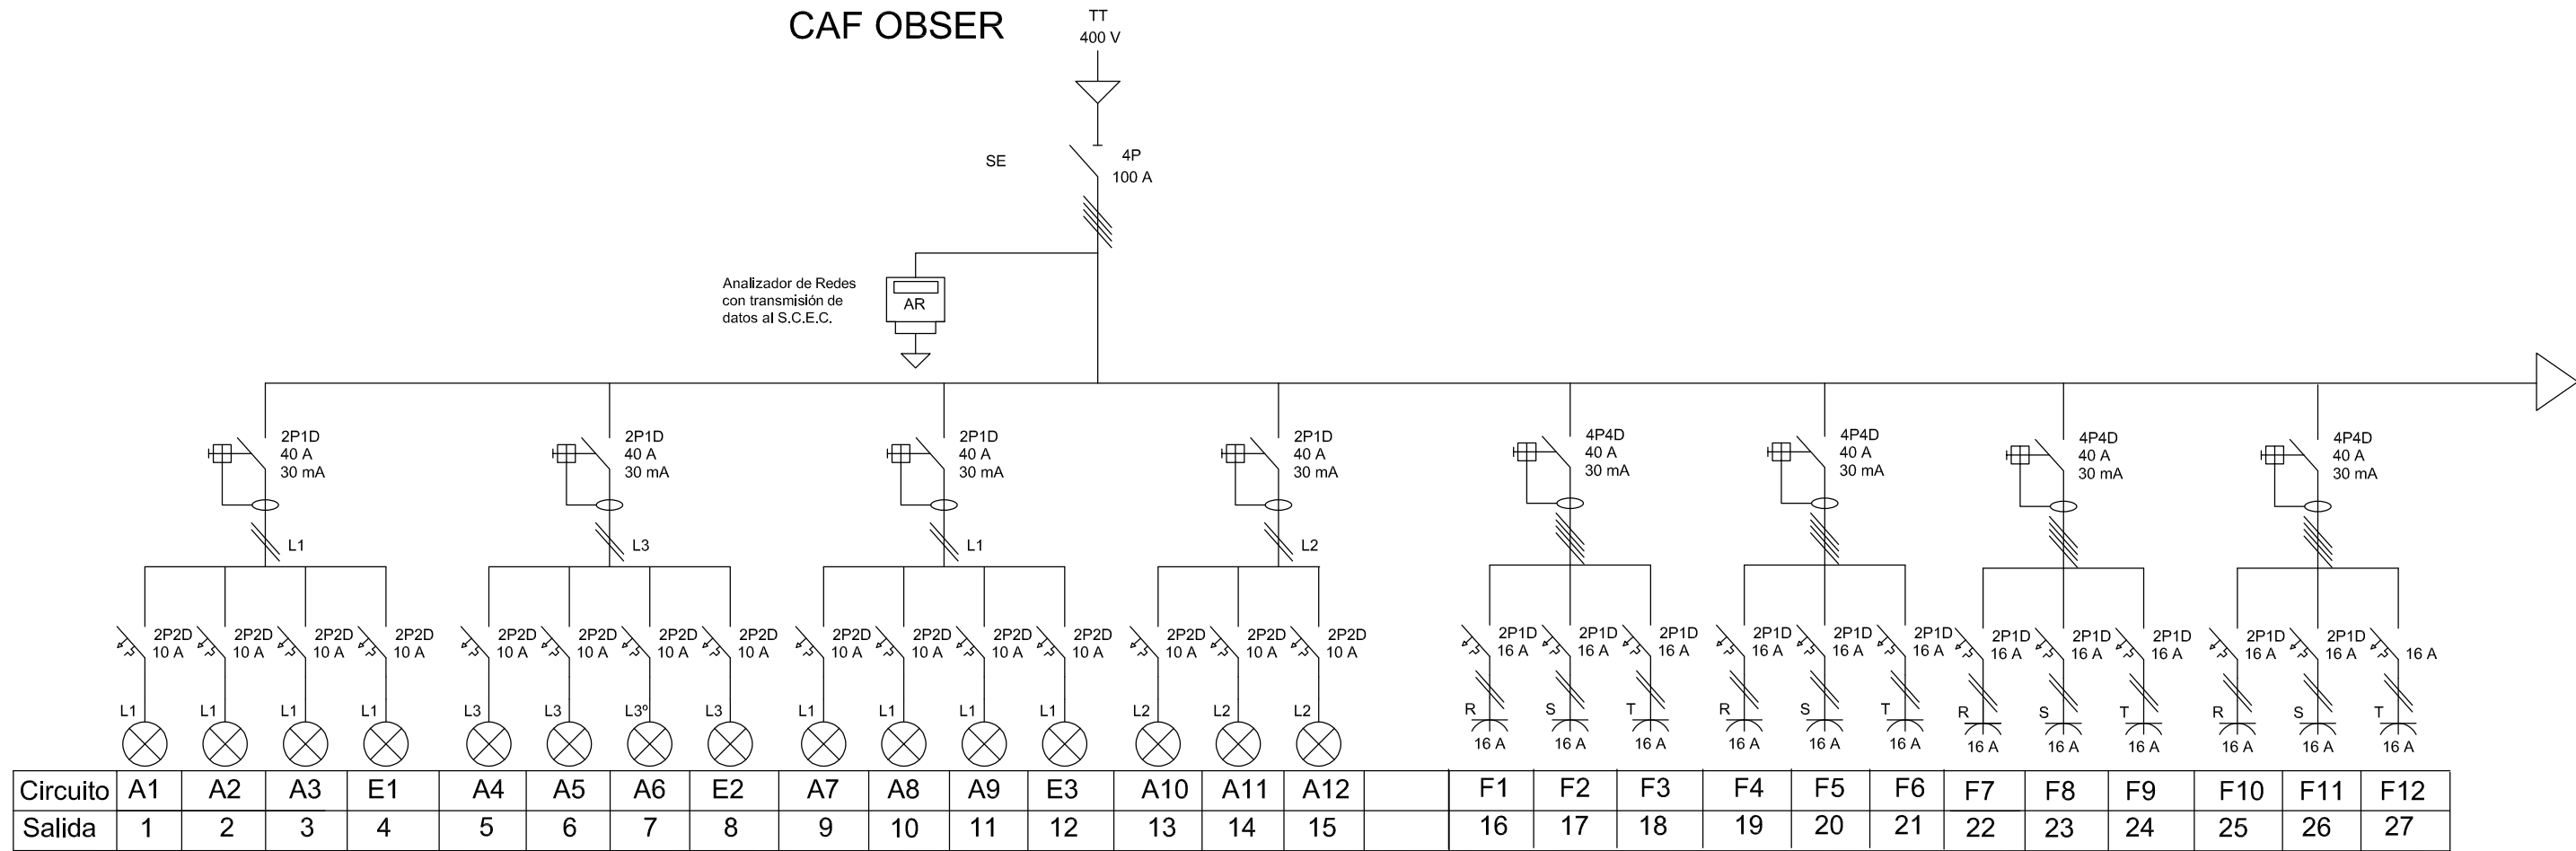




CAF OBSE

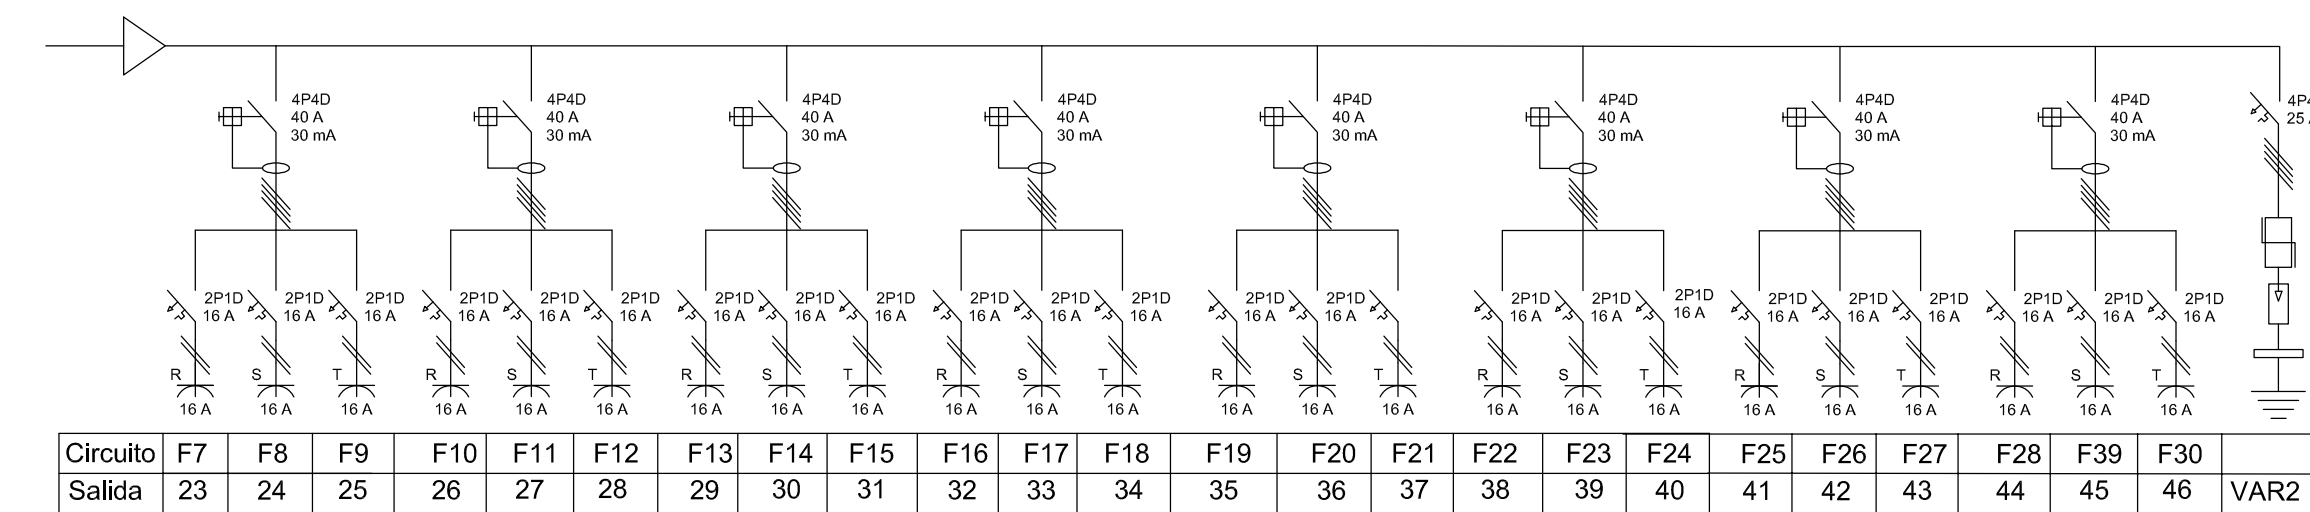



CAF CONSULTAS

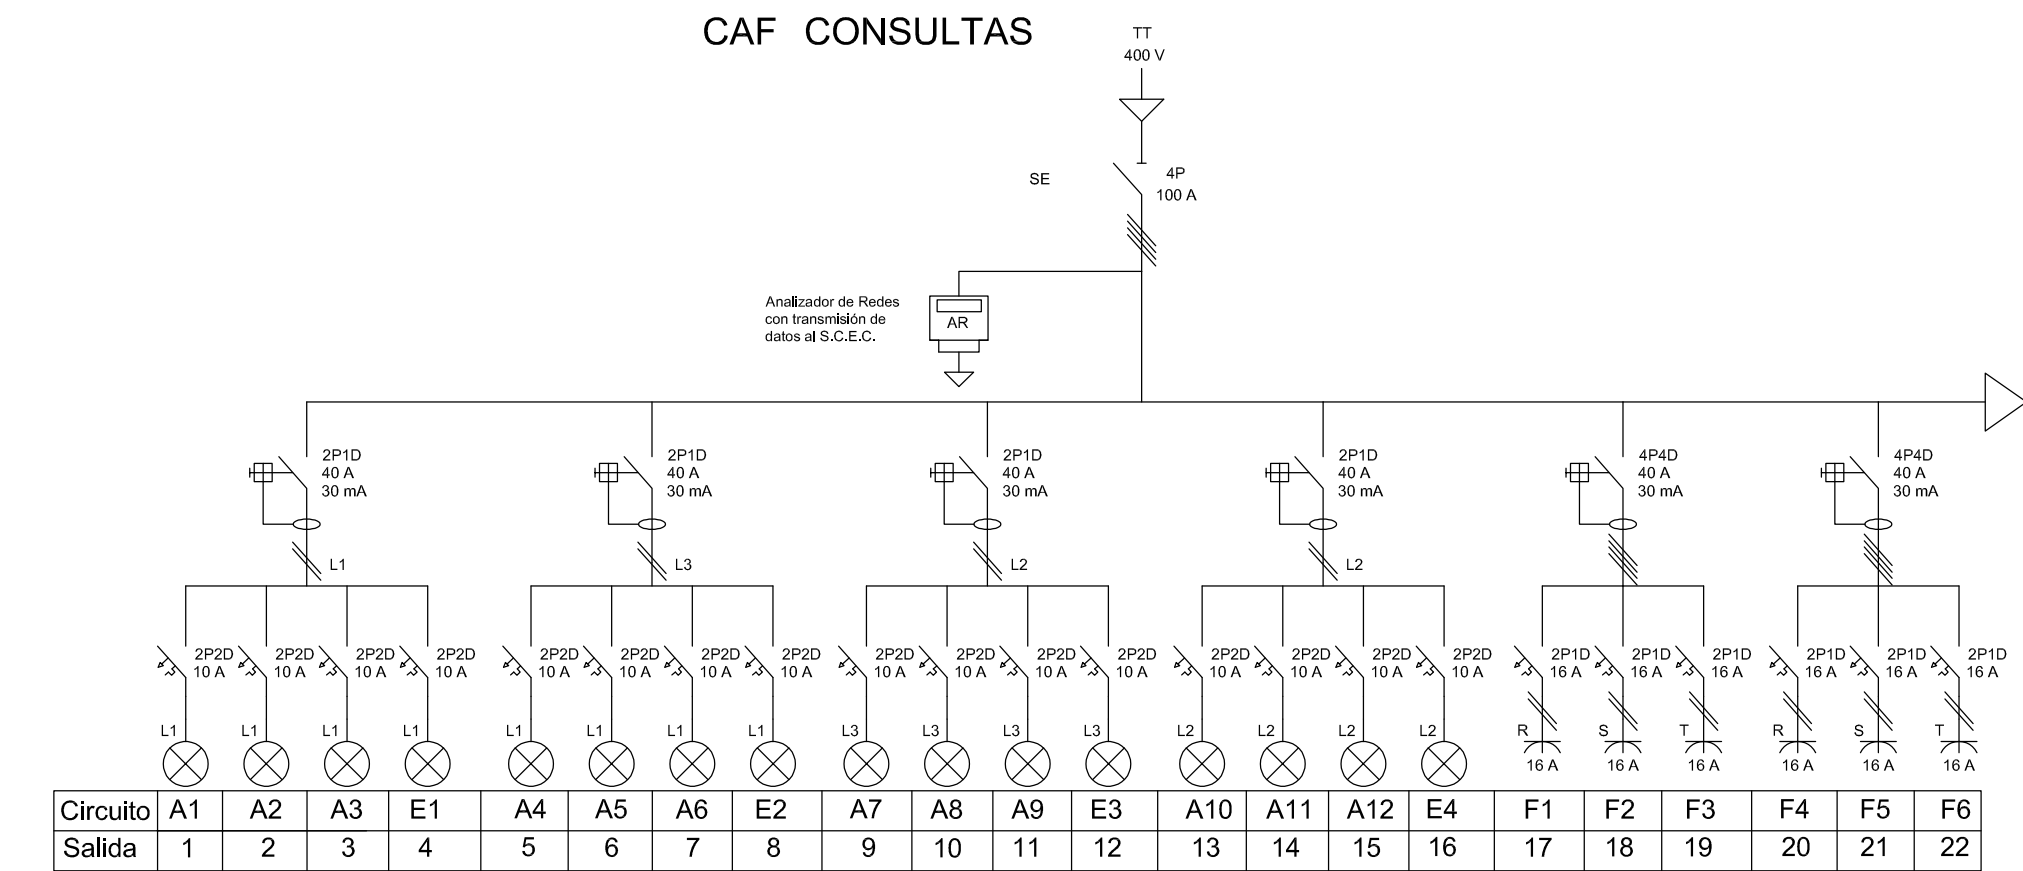

CAF UCITE

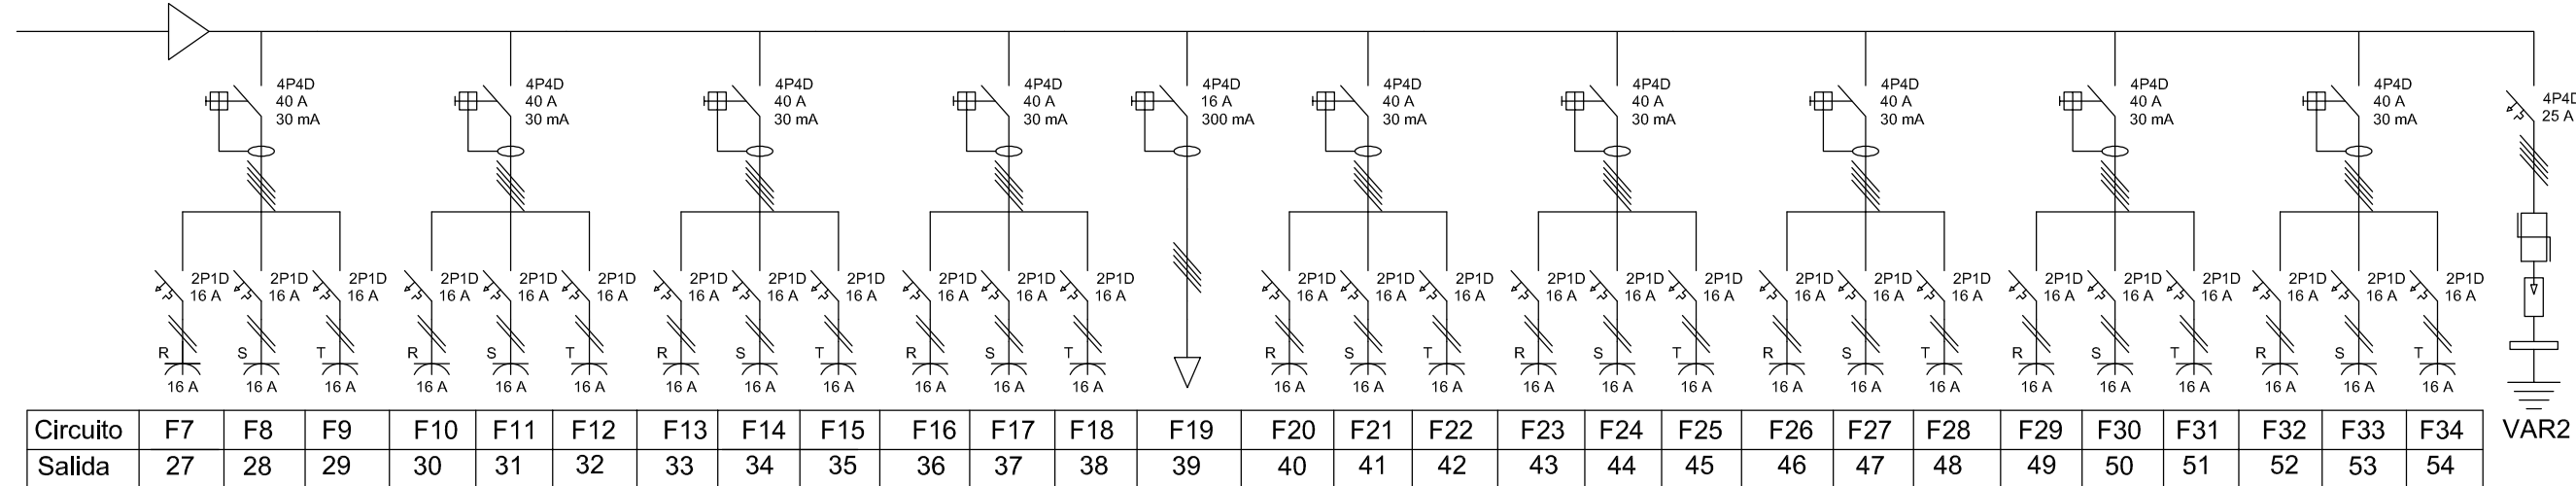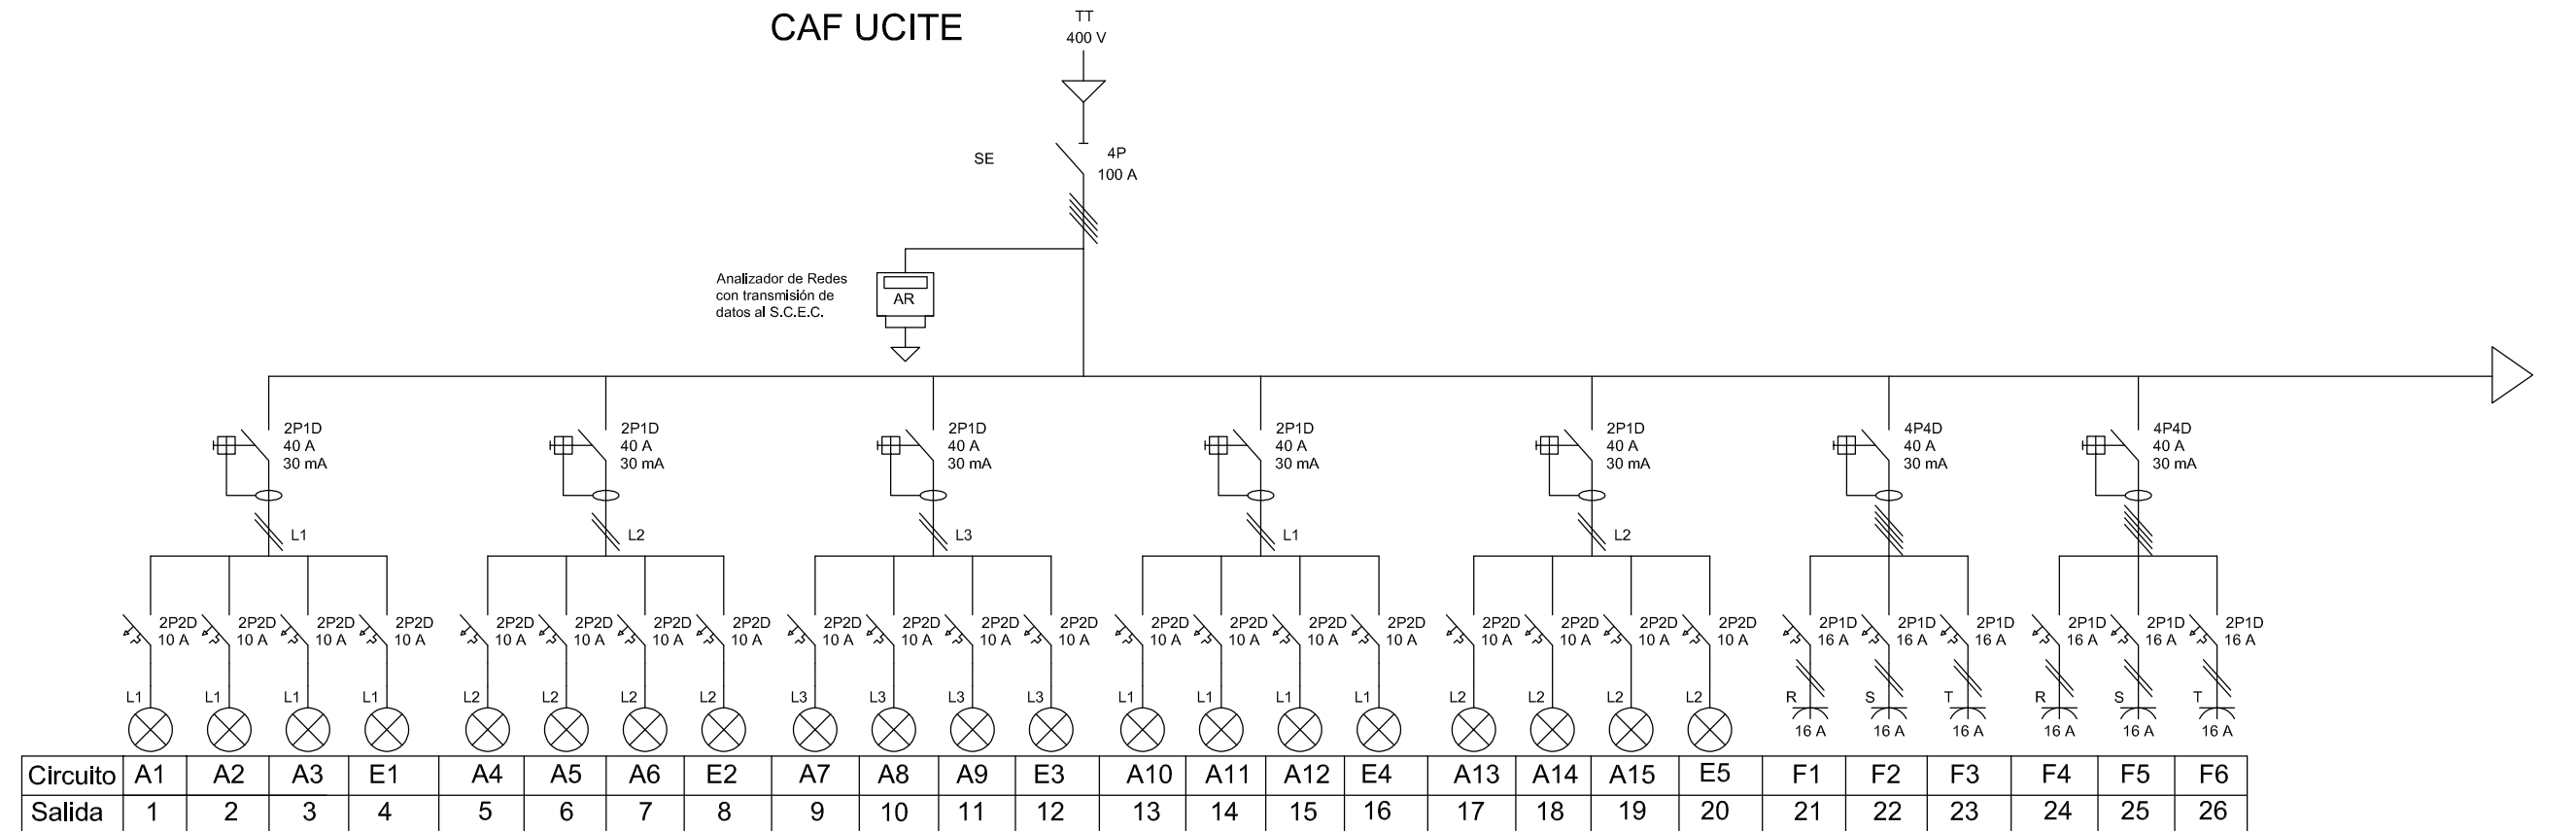

PRIOR3-1

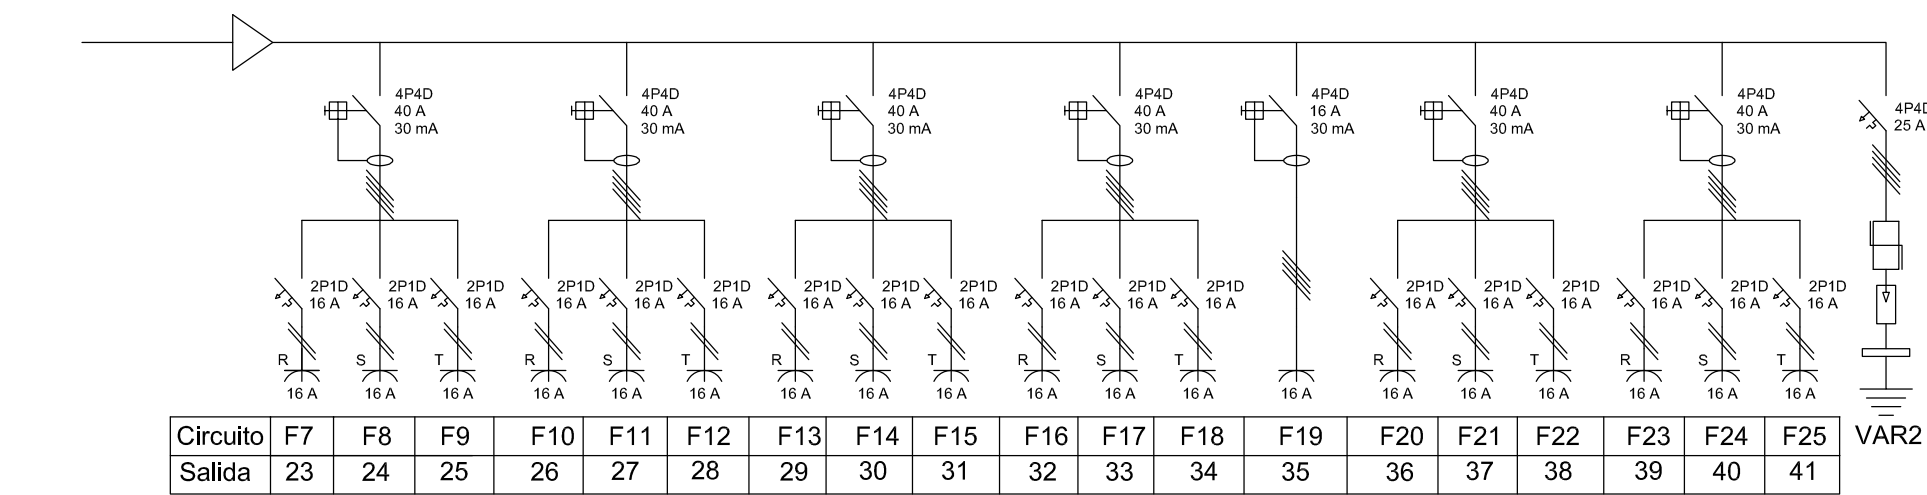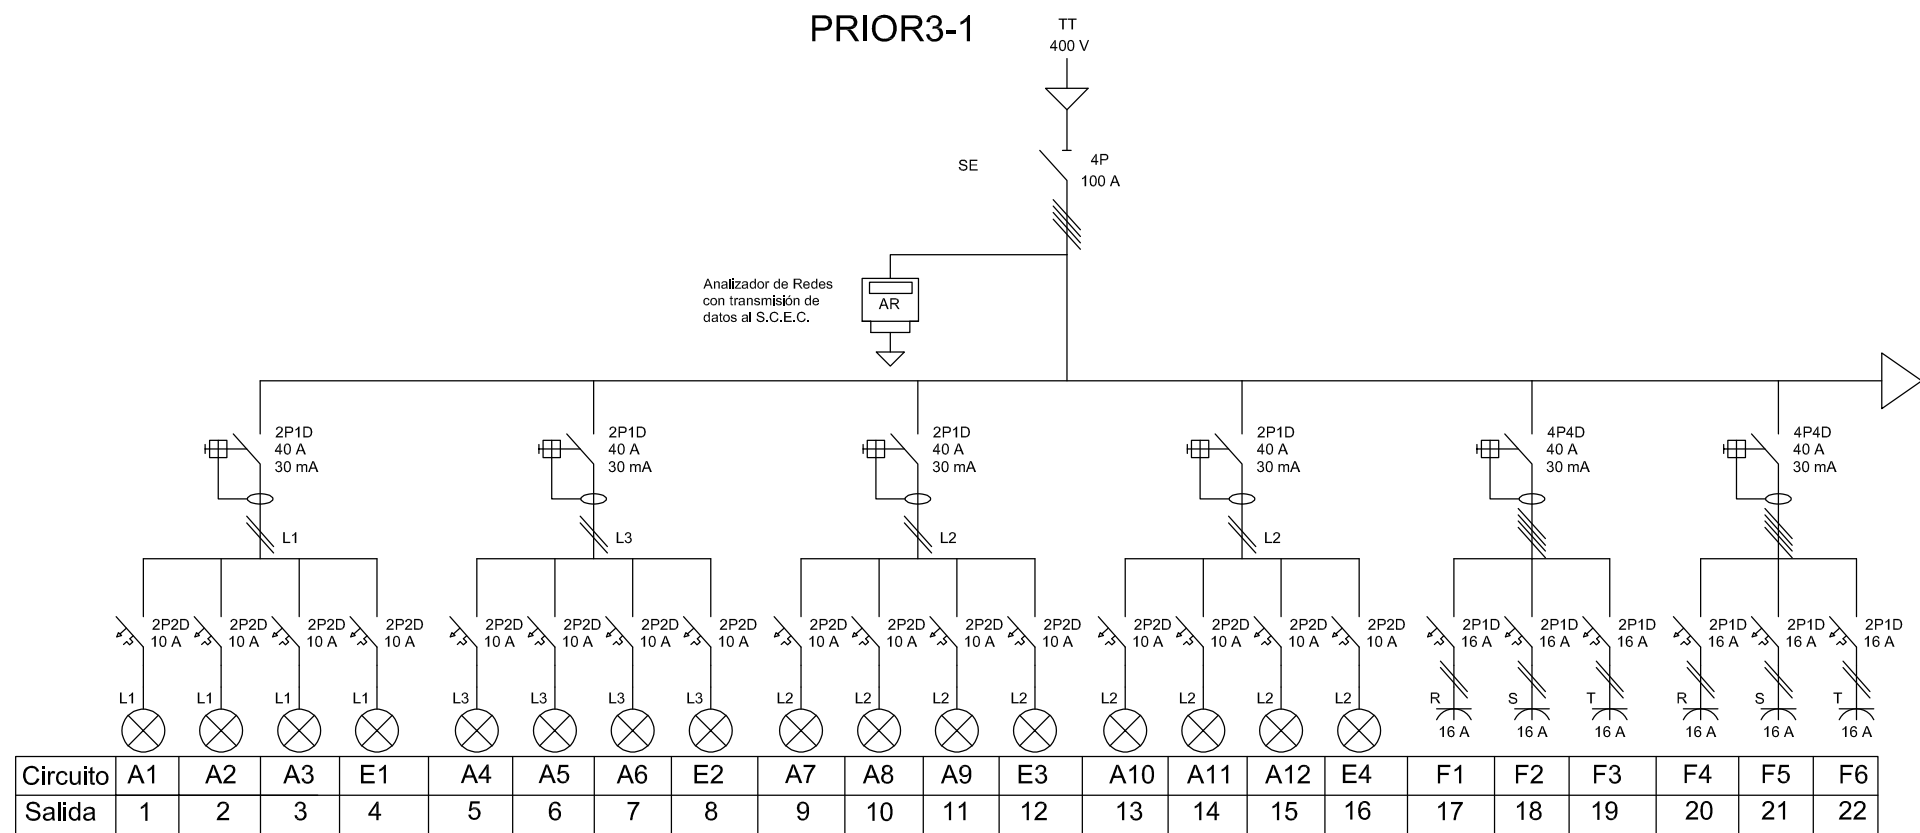

Planos as built del Proyecto de Ejecución
para la Reforma de la Urgencia General y de la
U.C.I.T.E. en el Hospital Universitario "12 de Octubre"

Título del plano:
Esquemas unifilares (II)

REALIZADO POR:
ORTIZ CONSTRUCCIONES



Escala:
1/150

Fecha:
SEPTIEMBRE 2021

Plano:

EU01