

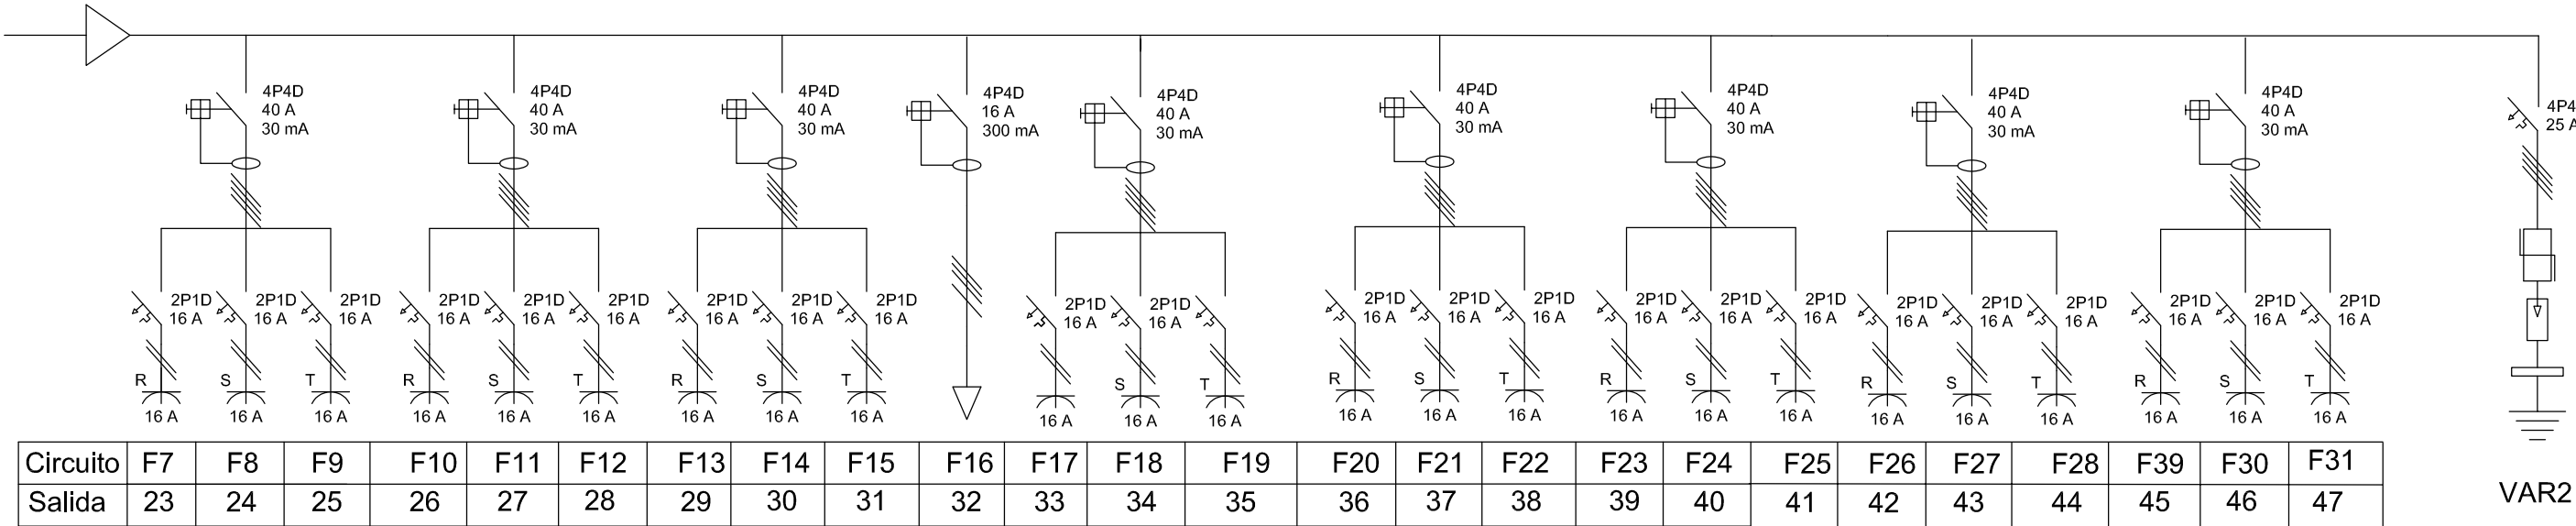
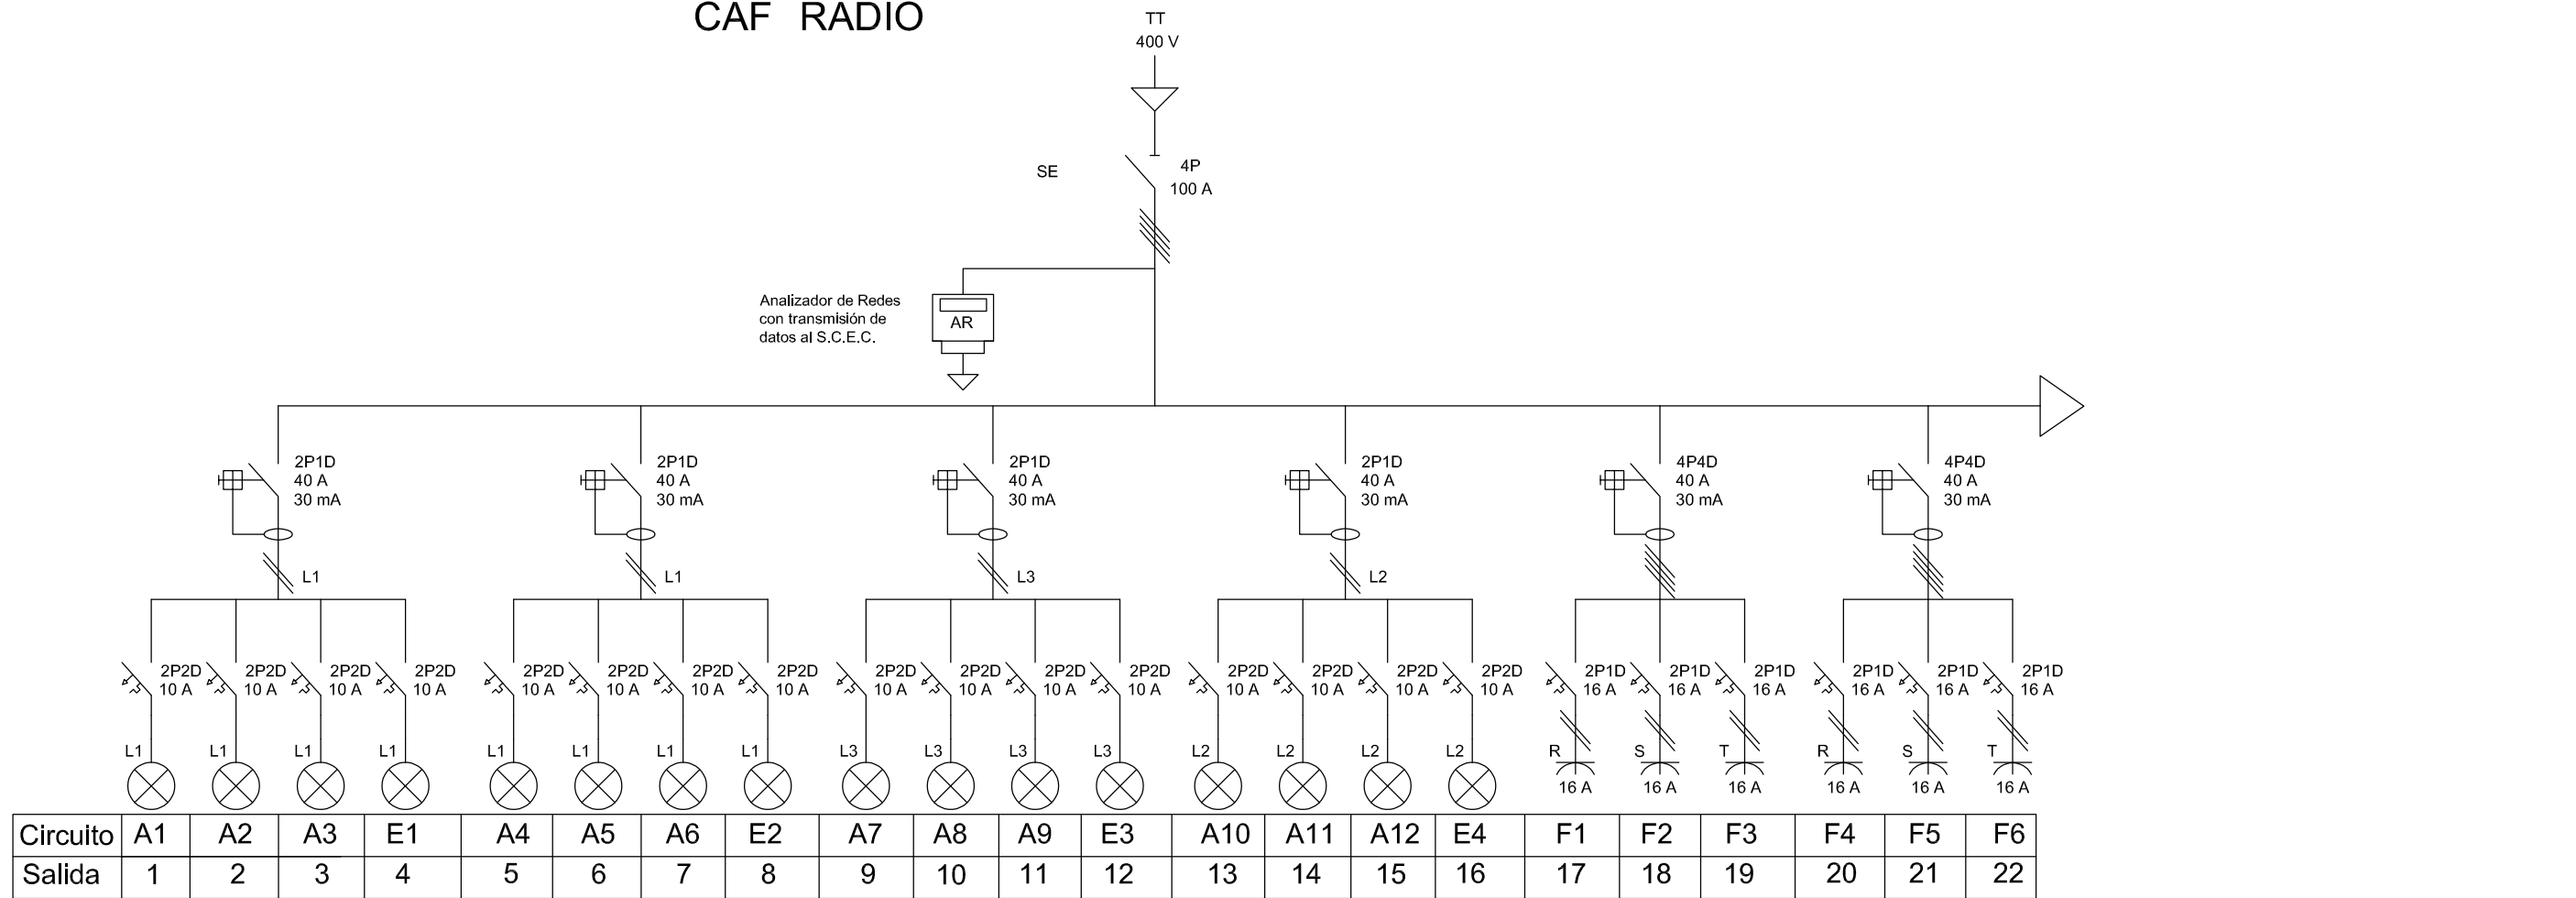


CAF RADIO


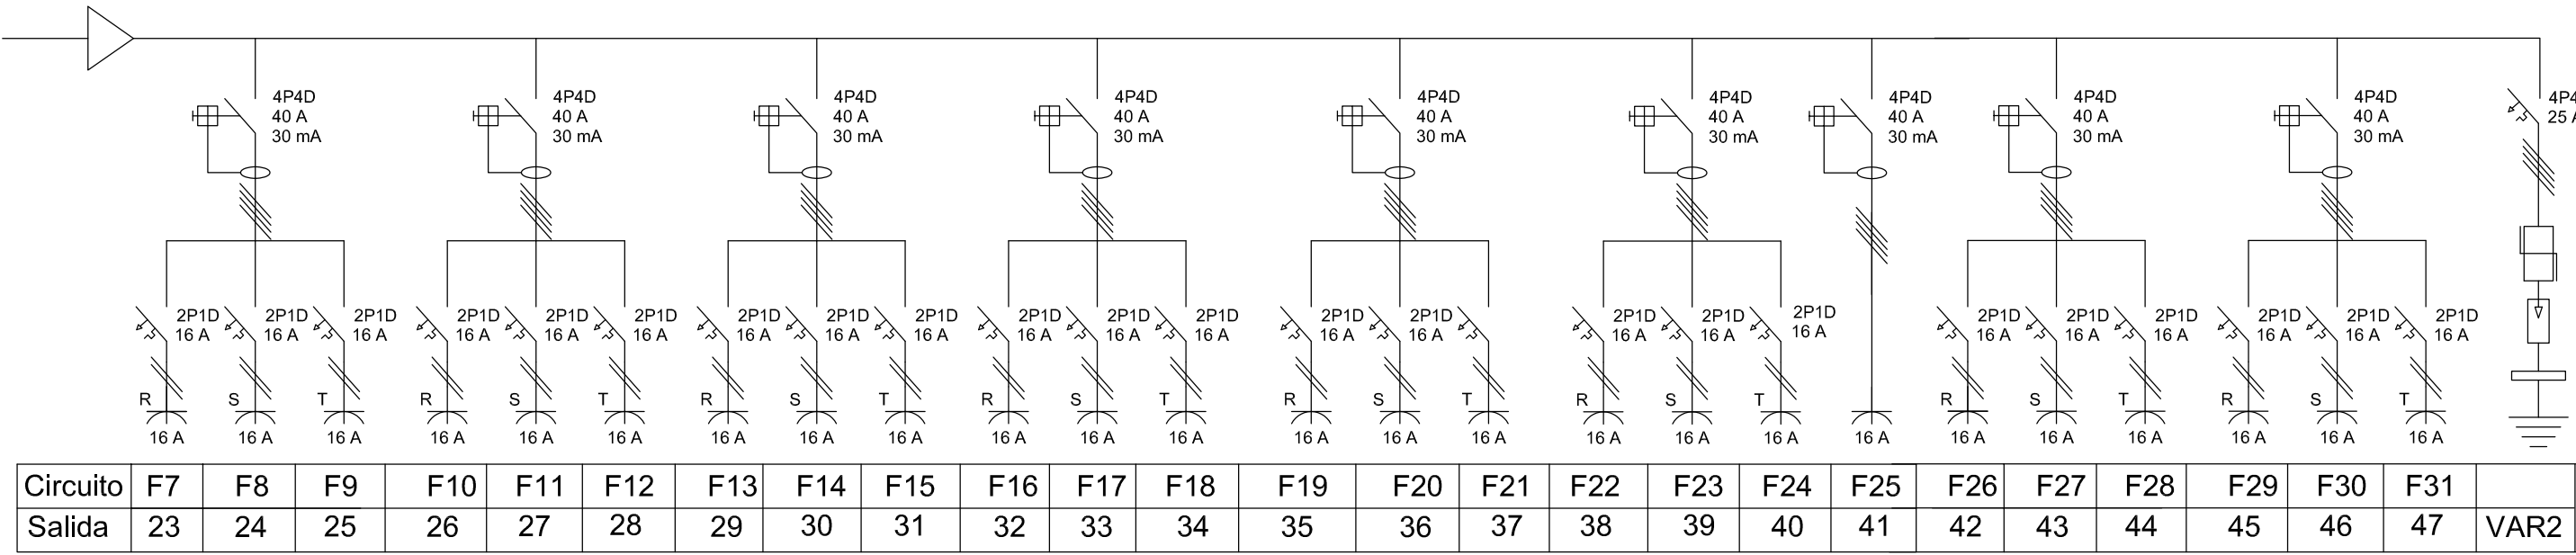


VAR2



PRIOR3-2

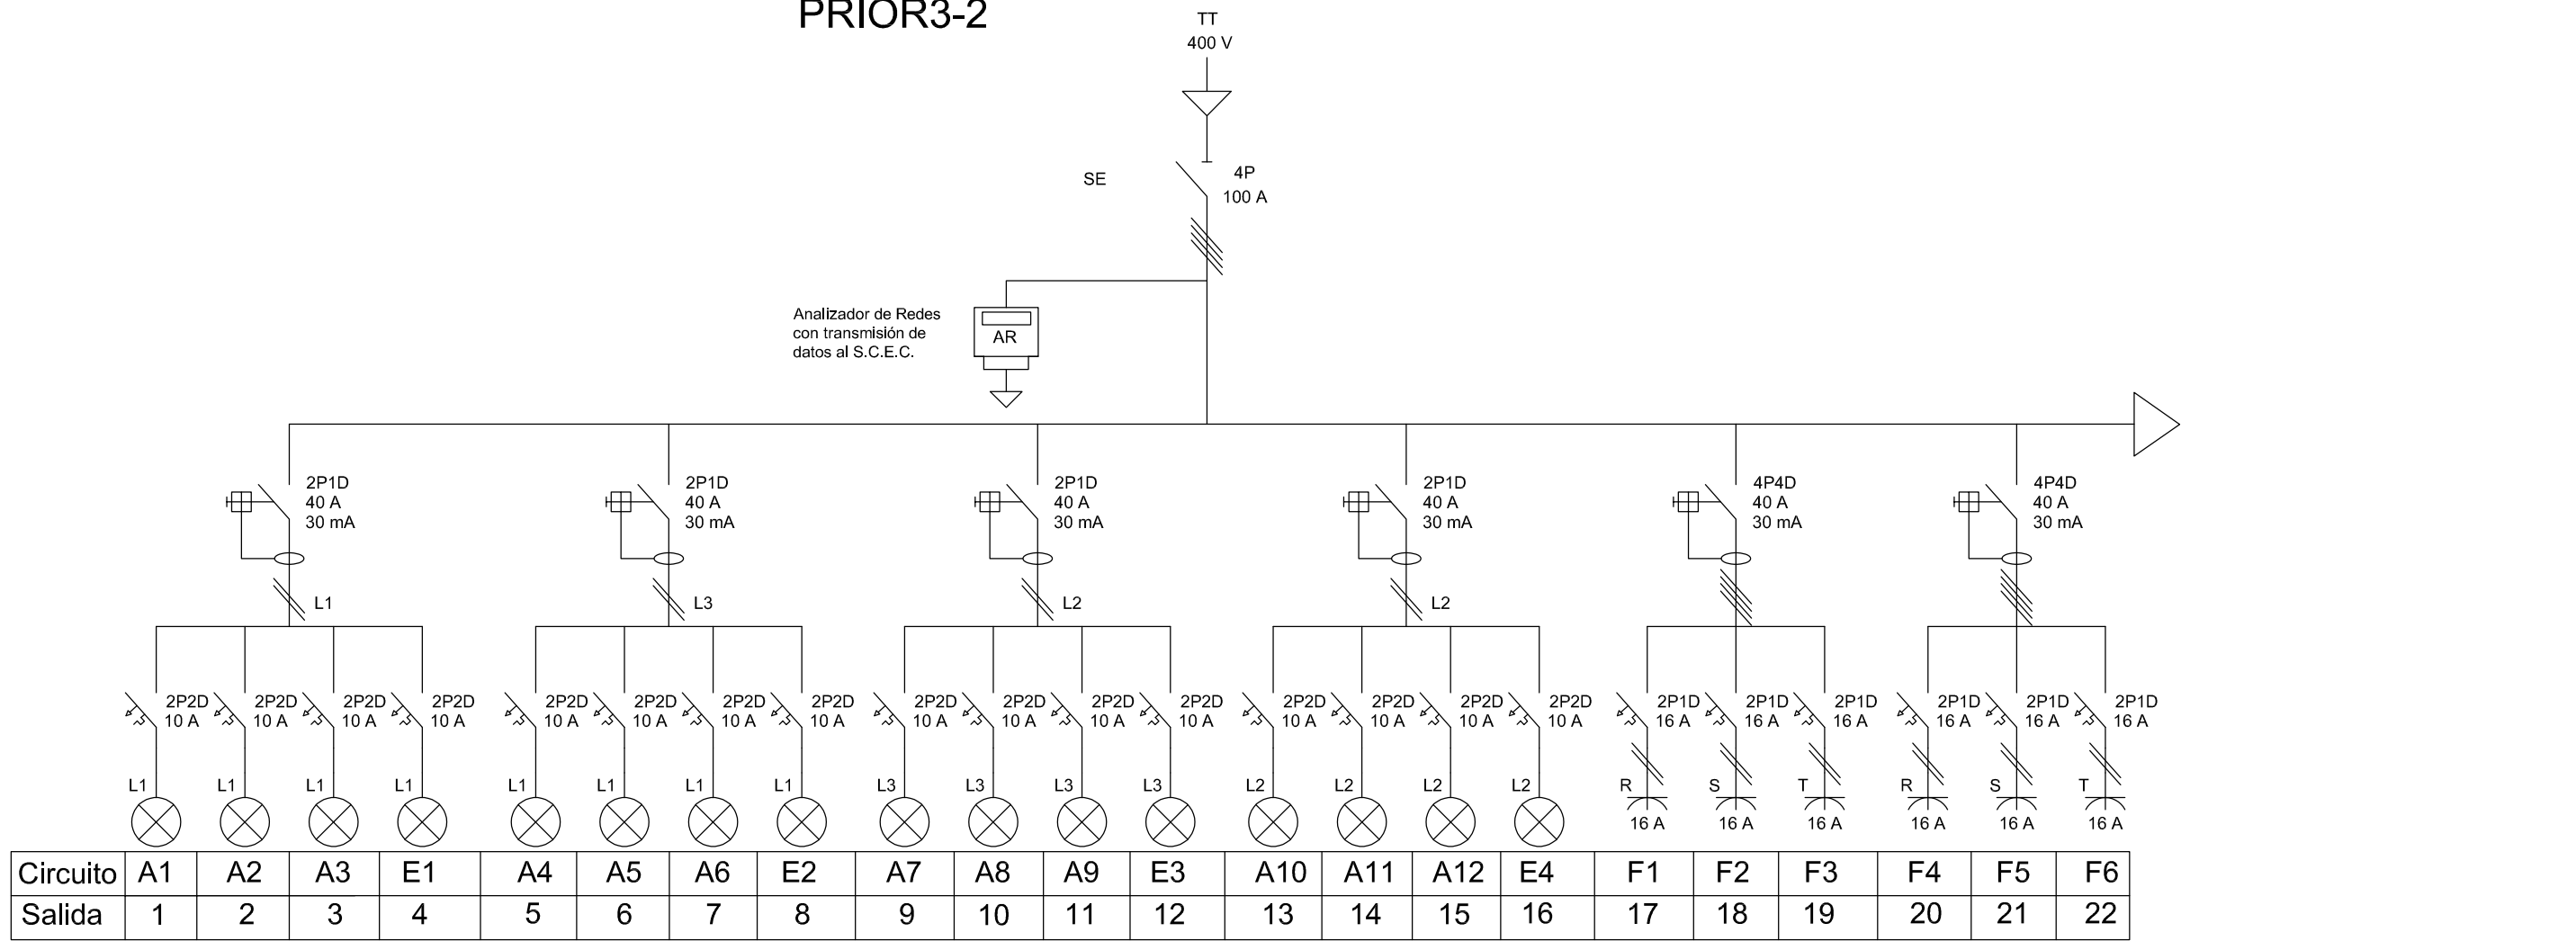

CAF TRAUMA 1

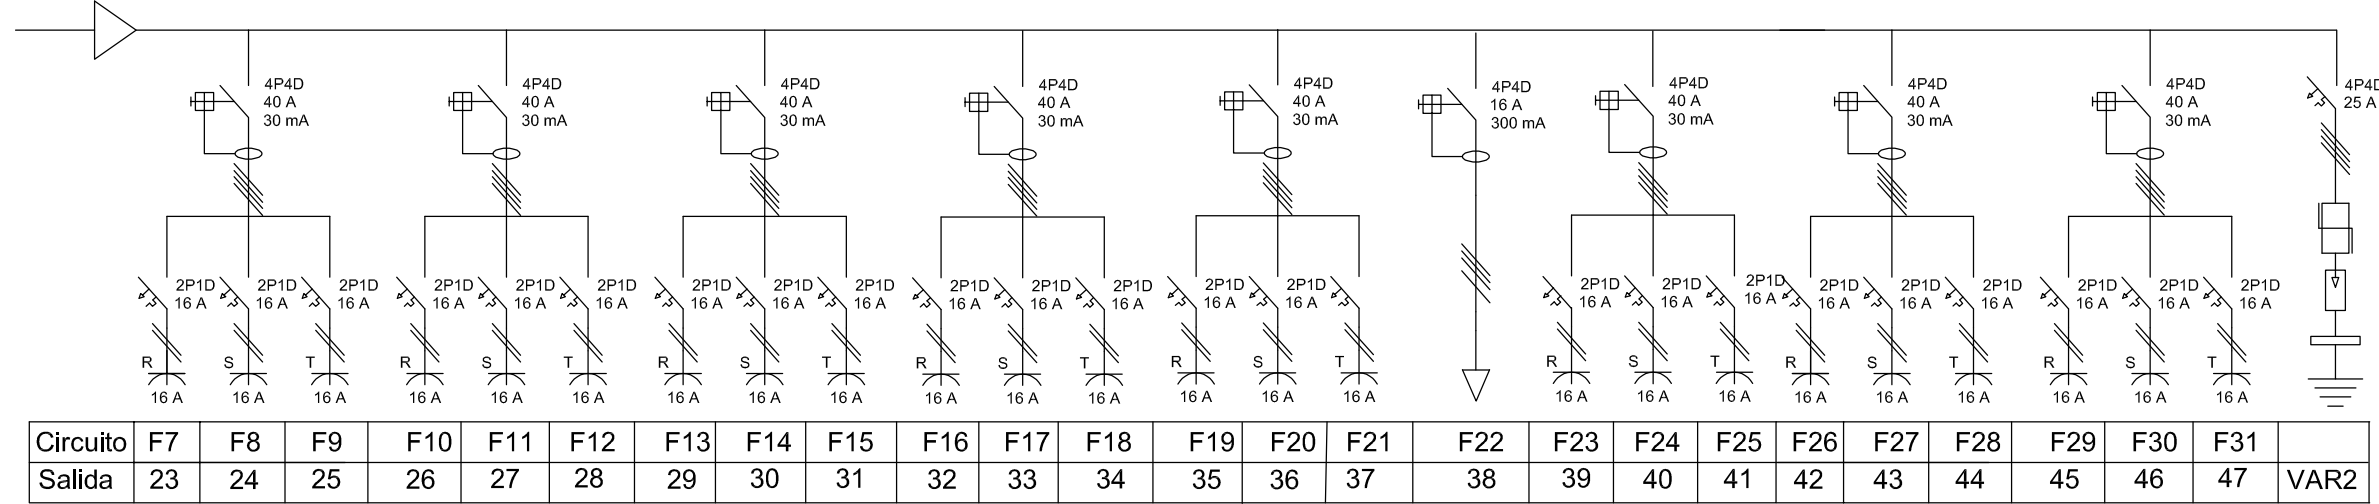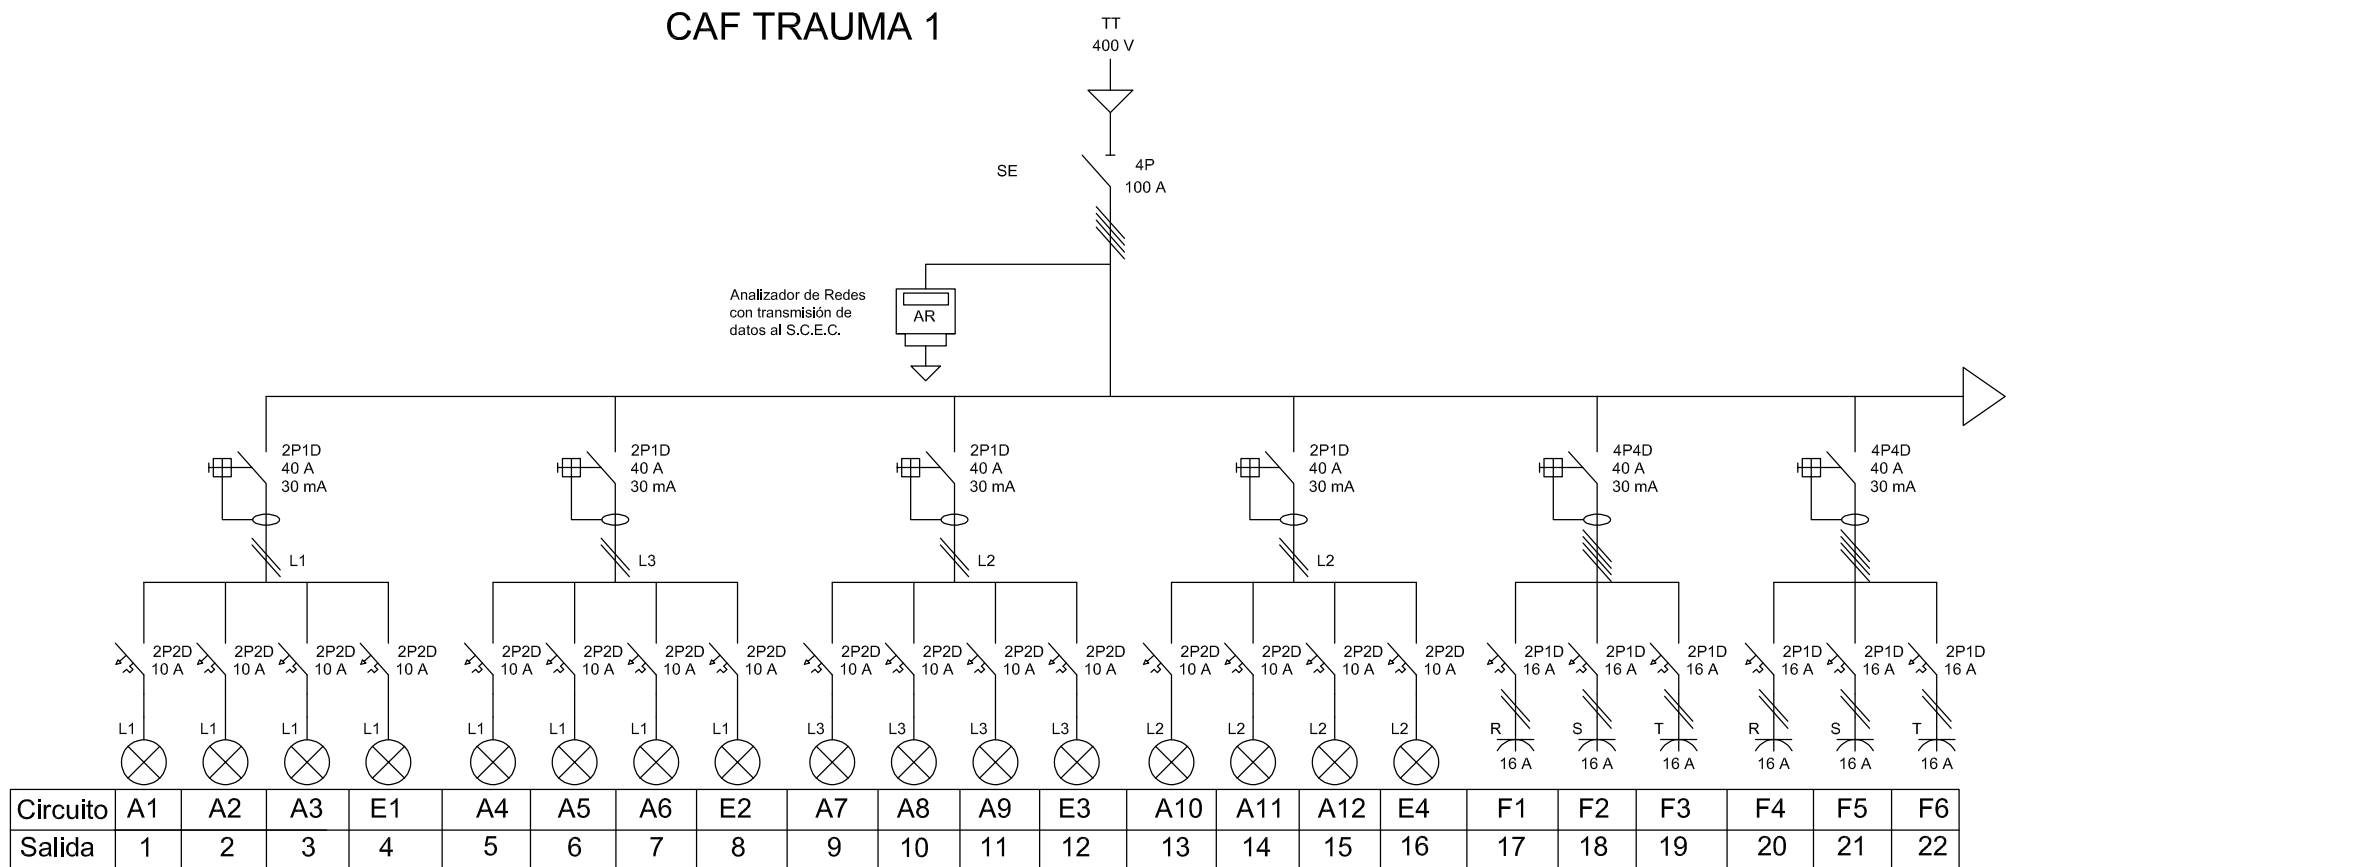

PERS

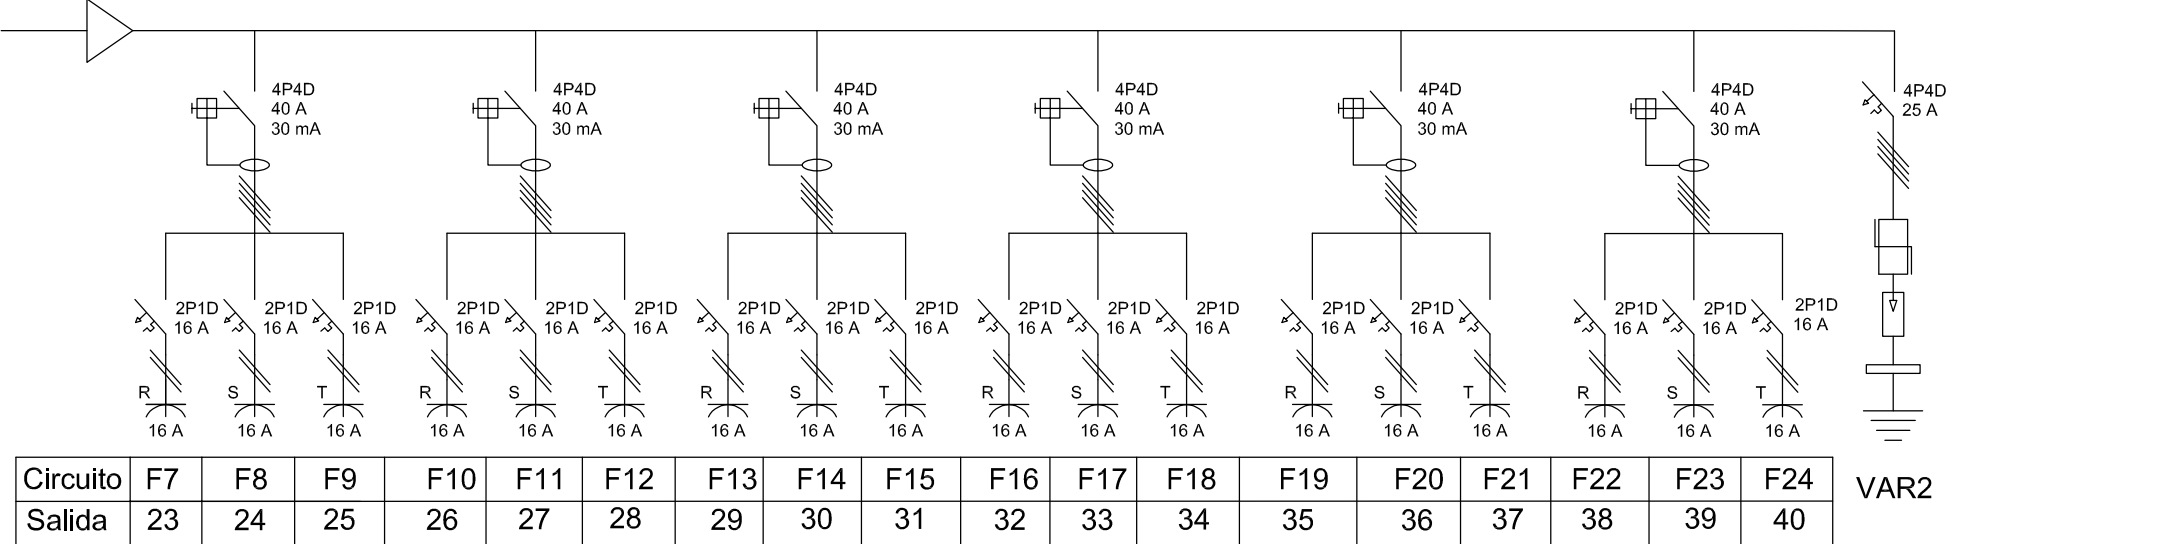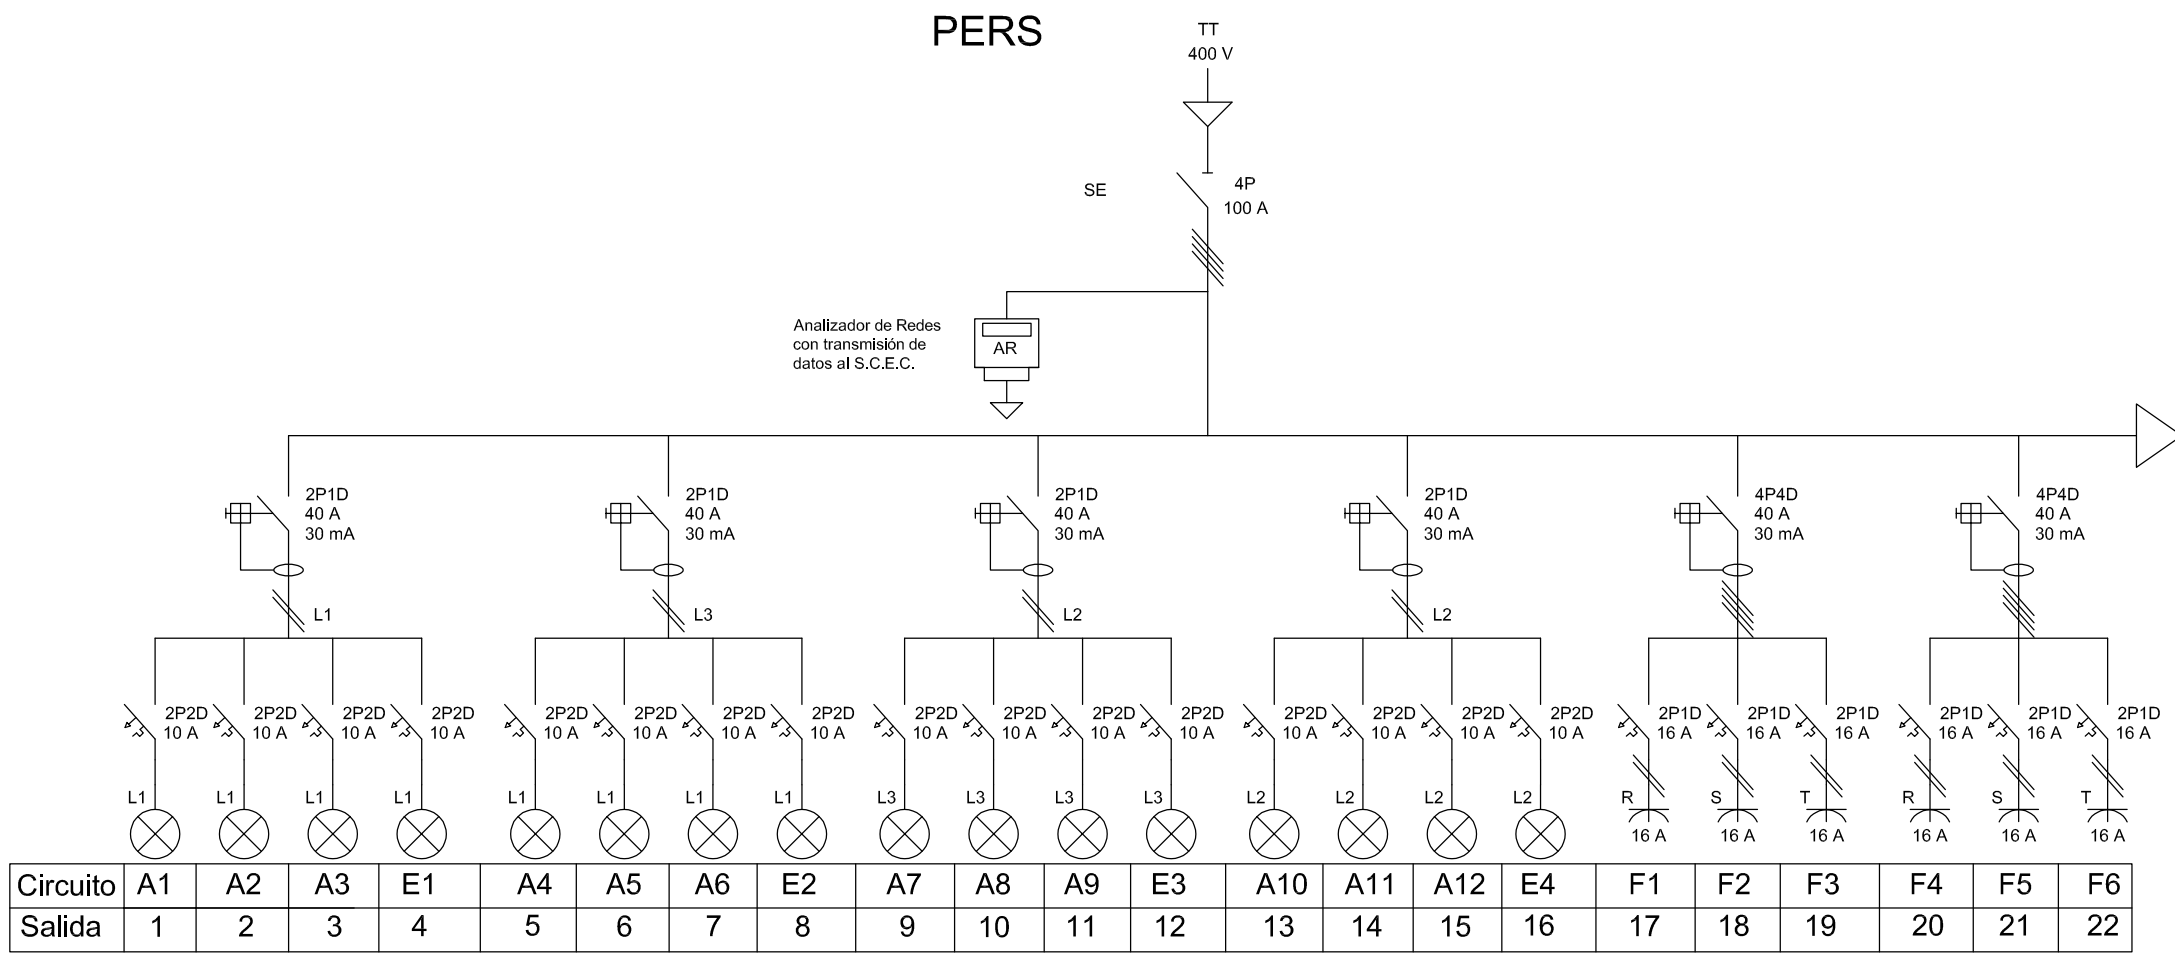

VAR2



Planos as built del Proyecto de Ejecución
para la Reforma de la Urgencia General y de la
U.C.I.T.E. en el Hospital Universitario "12 de Octubre"

Título del plano:
Esquemas unifilares (III)

REALIZADO POR:
ORTIZ CONSTRUCCIONES



Escala:
1/150

Fecha:
SEPTIEMBRE 2021

Plano:

EU02