



ALUMBRADO Y FUERZA EN INTERESTACIÓN DETALLES INSTALACIÓN I

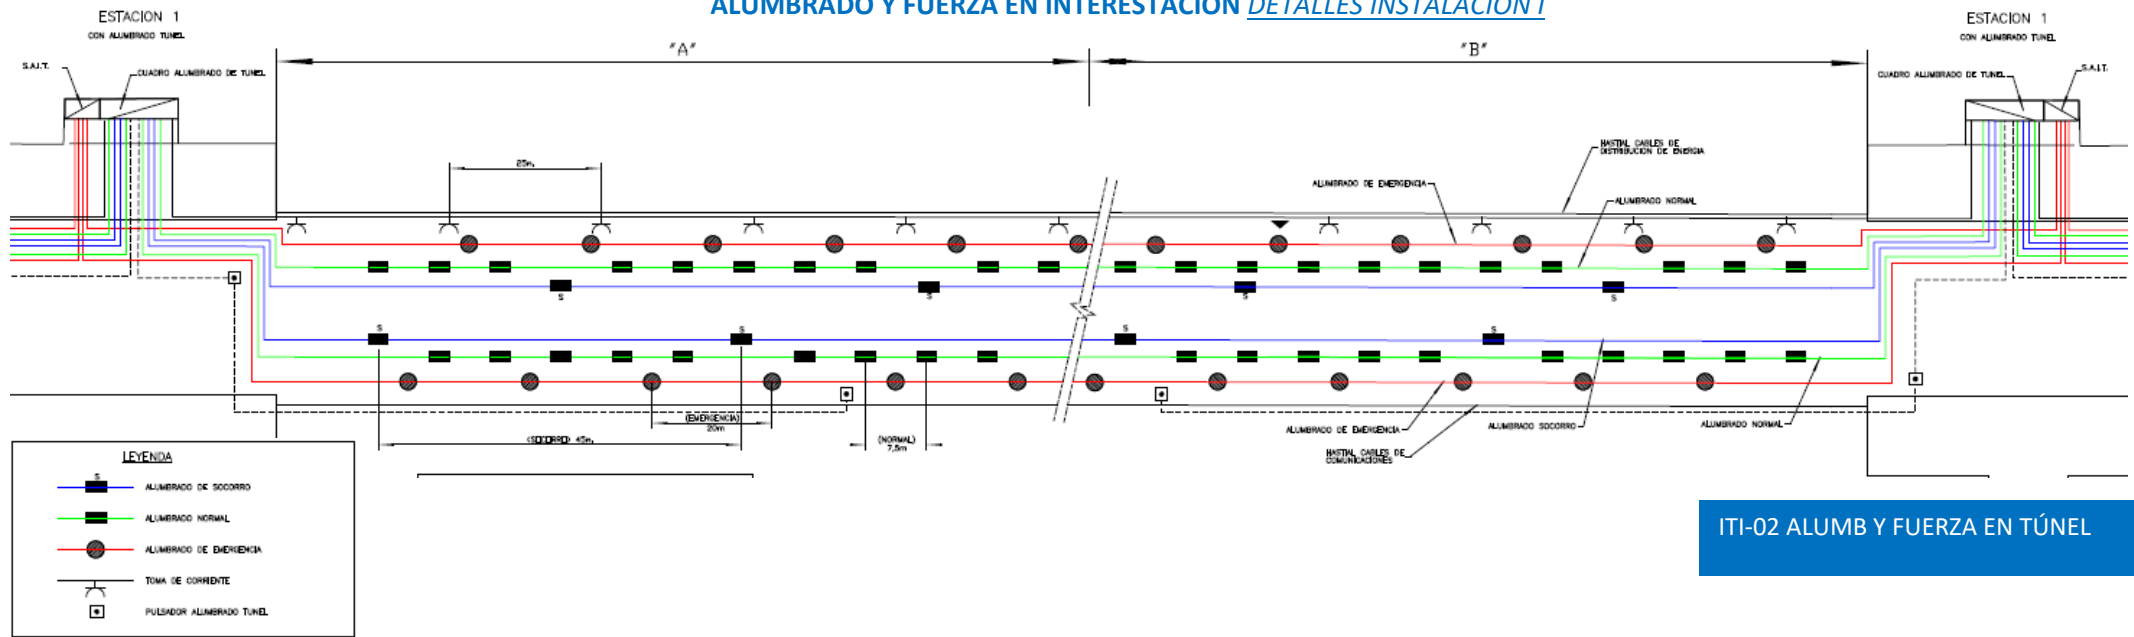


ITI-02 ALUMB Y FUERZA EN TÚNEL

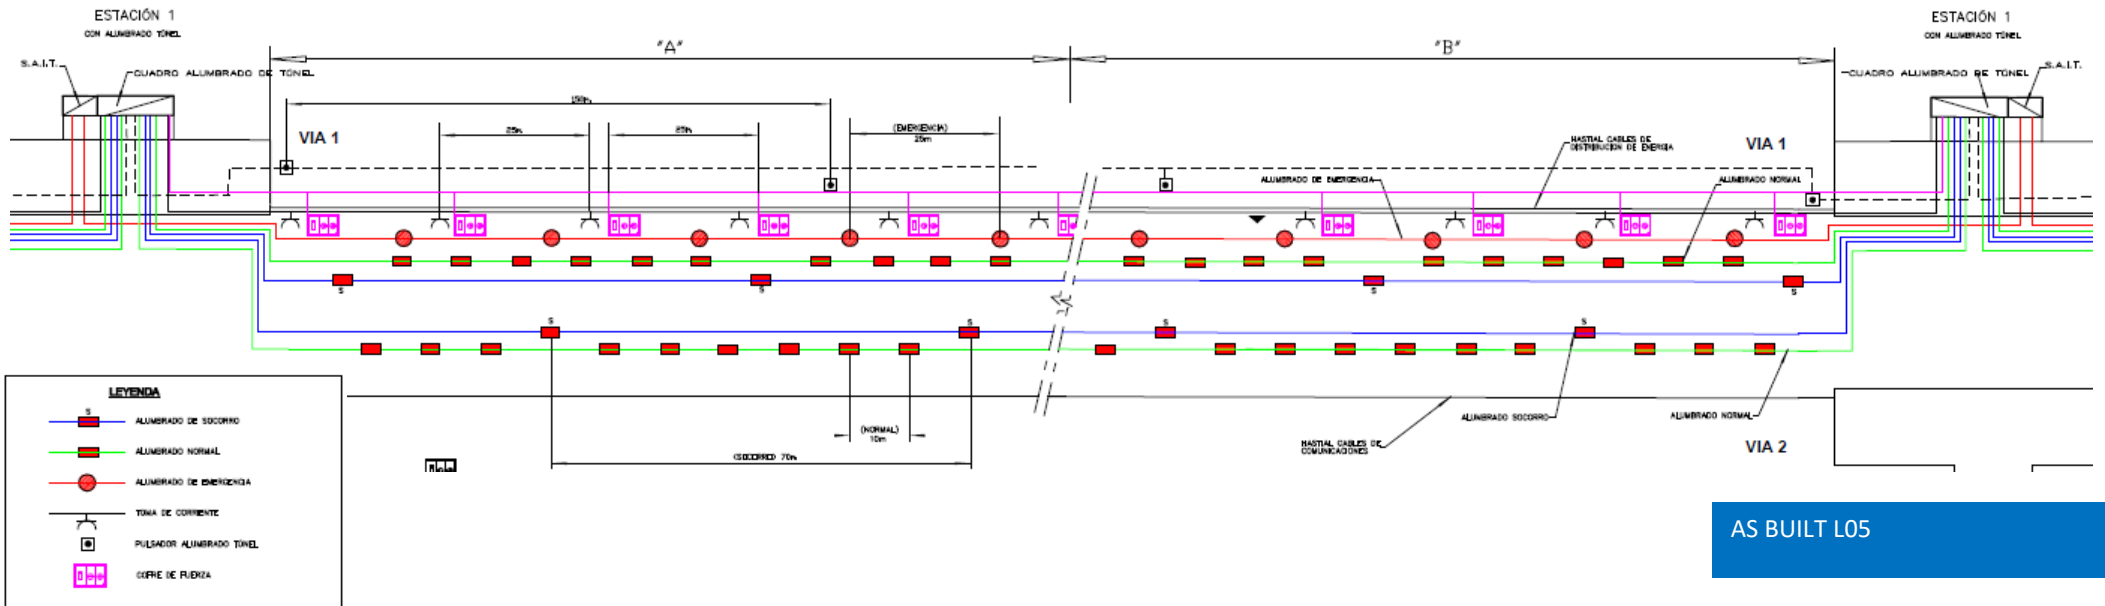


AS BUILT L05

ALUMBRADO Y FUERZA EN INTERESTACIÓN DETALLES INSTALACIÓN II

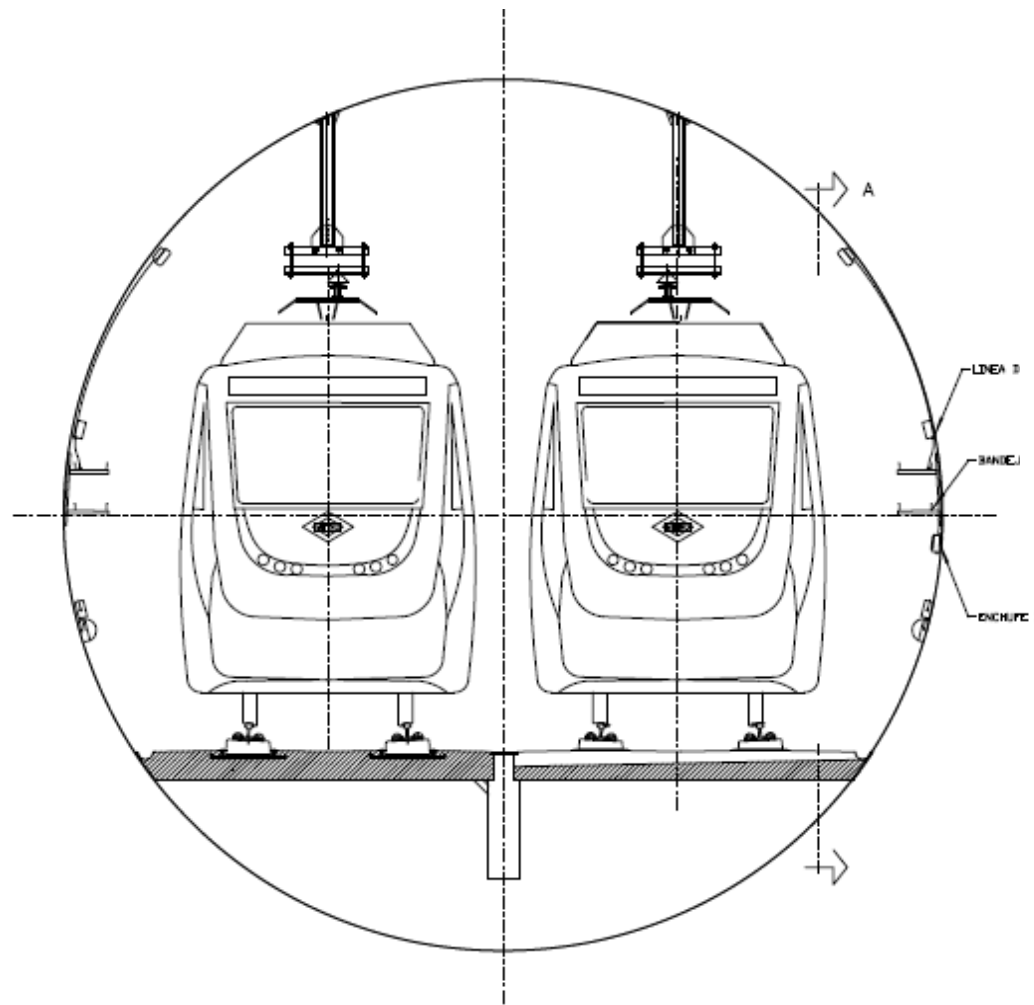

PULSADOR ALUMBRADO TUNEL CON PULSO
SEÑALIZADOR(CADA 100m COINCIDENTE CON BALIZADO)
(P65-K10)

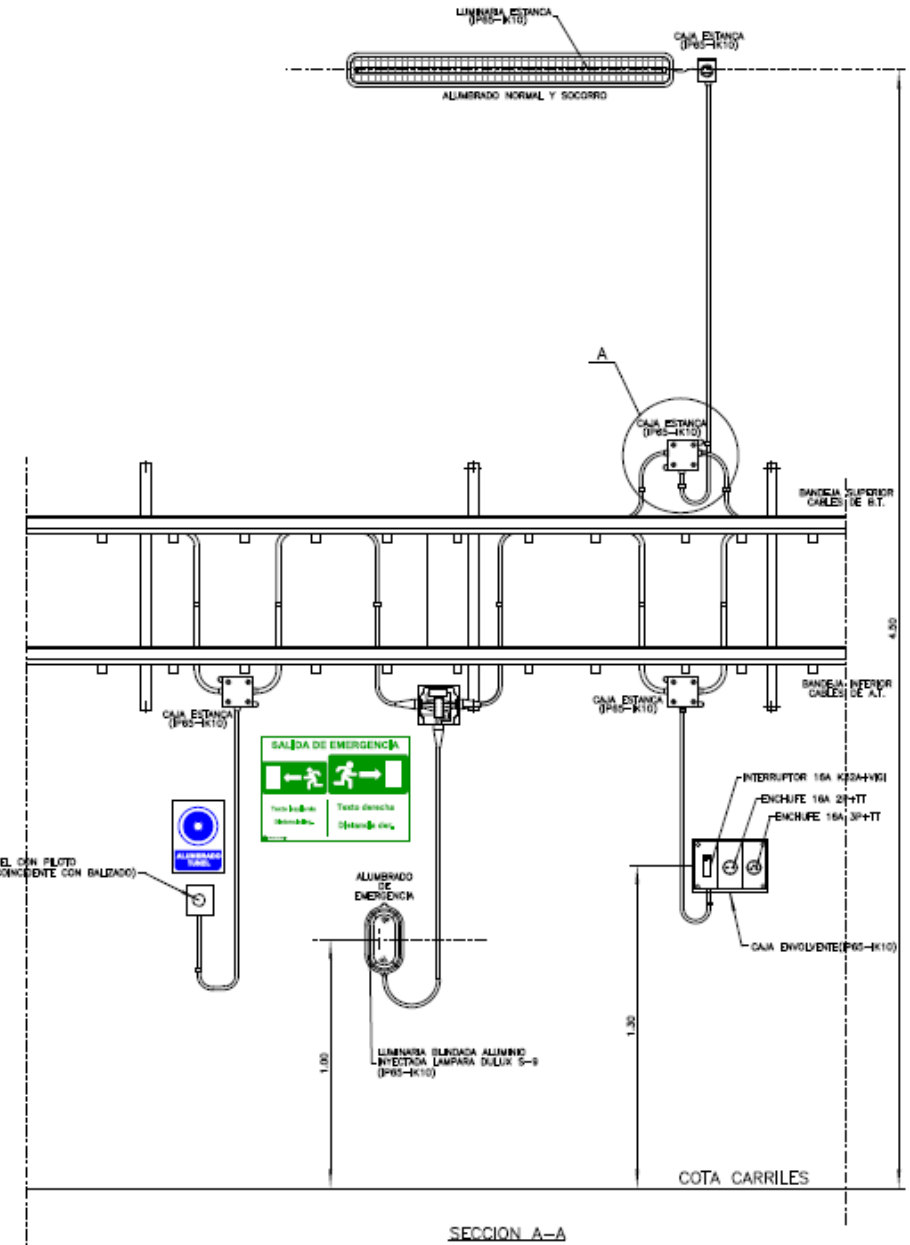

SECCION A-A